


www.vermessung-wolf.de

Legende Flächenfunktionen

Strasse	Fuhrweg	Parkplatz
FuBgangersonne	FuBweg / Gang	Rastplatz
Gehweg	Radfahrweg	Marktplatz
Radweg	FuB-/Radfahrweg	Mehrzweckplatz
Zufahrt	Reitweg	Bauwerk
Bord	Haltebuch	Bahnbegleitflache
	Parkstreifen	Stralbegleitflache
Ackerland	Wengarten	Wochenendplatz
Streubstaecker	Obststrauchanlage	Grunflache/Rasen
Spargel	Kleingarten/garten	Grunflache/Rabatte
Streubstwiese	Spielplatz, Bolzplatz	Grunflache/Gebusch
Fluss / Graben	Stausee	Teich
See	Baggersee	Sumpf

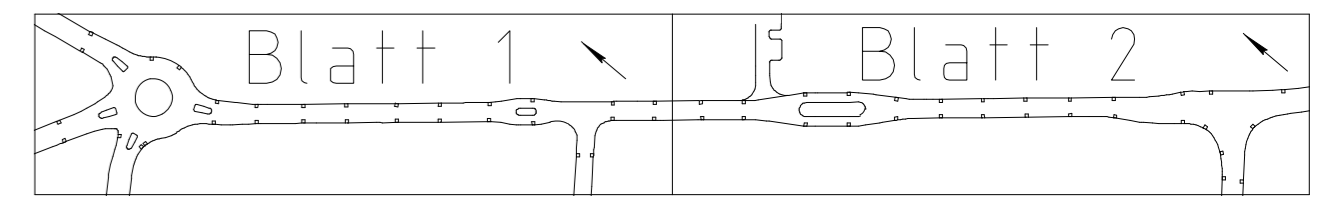

<p><b>Dipl.-Ing.(FH) M. Wolf</b>  <b>Dipl.-Ing. J. Schröder</b>          Öffentlich bestellte Vermessungsingenieure          Sprucker Straße 9, 03172 Guben          Tel.: (0 35 61) 54 72 69-0, Fax: 54 72 69-9          E-MAIL: info@vermessung-wolf.de          WWW: http://www.vermessung-wolf.de</p>	Landkreis: Spree-NeiBe	Auftrags-Nr.: 2007 051
	Gemeinde: Guben	Blattanzahl: 2 Blatt: 1
	Gemarkung: Guben	Format: 132.0 x 29.7
	Flur:	Gemessen: Nov.2007
	Flurstück:	Geprüft:
	Lagebezug: ETRS 89	Guben, 28. Februar 2008
Höhenbezug: DHHN 92	Manfred Wolf, ObVI	
MaBstab: 1: 250		

<p><b>Bestandsplan</b>          Berliner Straße          in Guben</p>	Datum	Zeichen	
	bearbeitet		
	gezeichnet		
	geprüft		

